MARINE NATIONALE

AIGLE.

Contre Torpilleur de 2480 T.

PLAN DES EMMENAGEMENTS.

Echelle 1/100.

Coupe Longitudinale

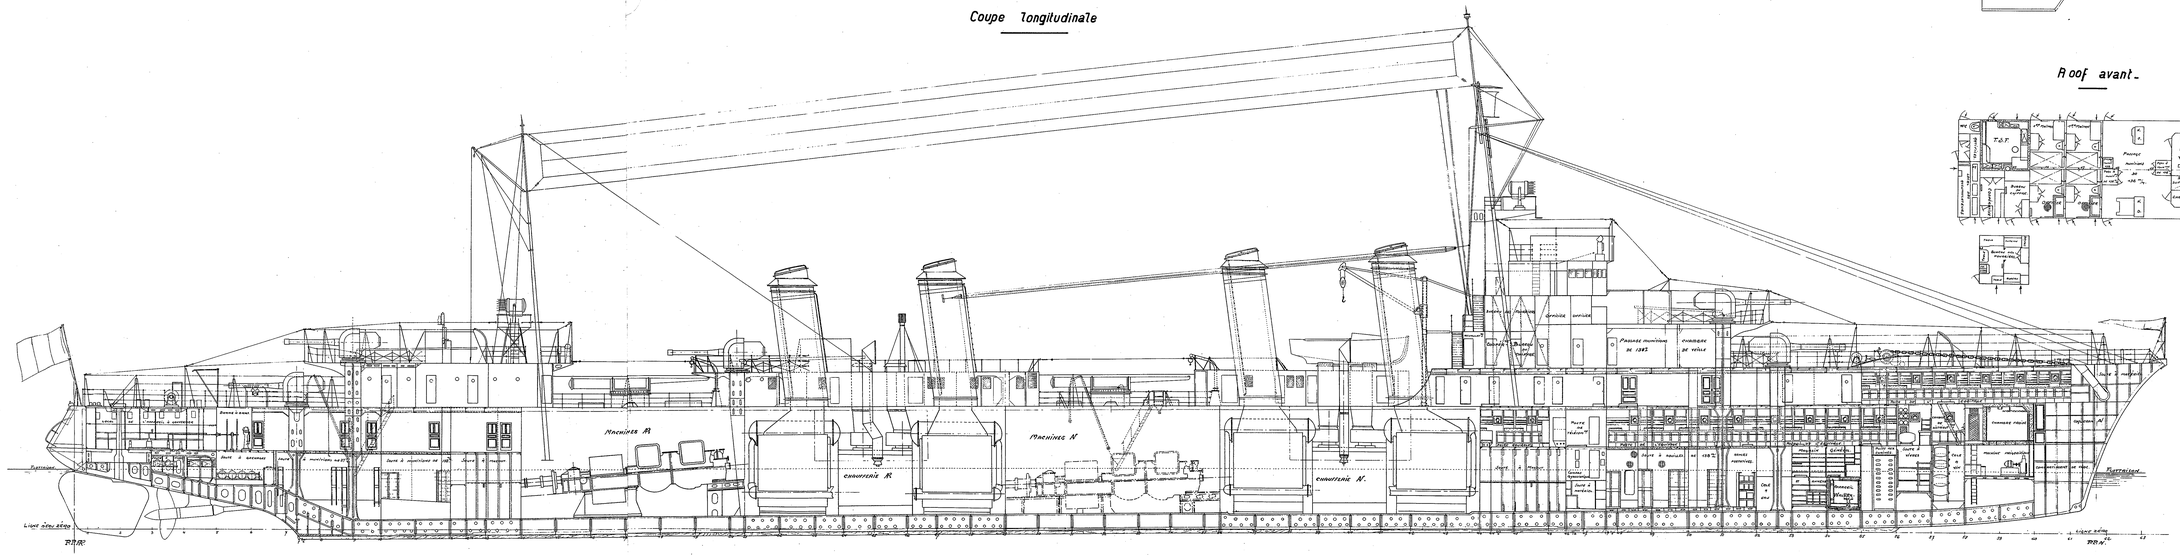

Vue en plan.

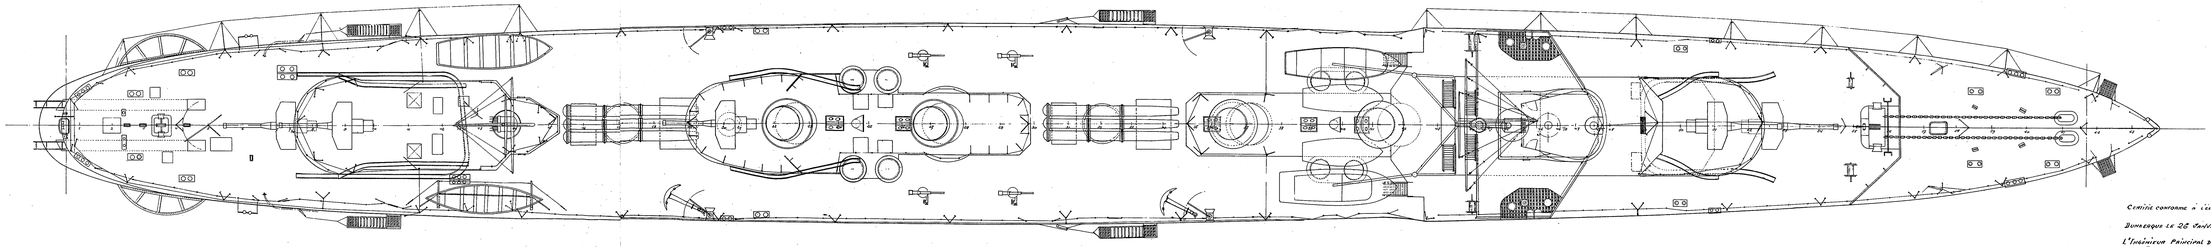

Passerelle de navigation.

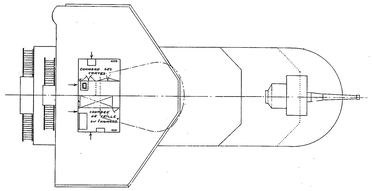

Roof avant.

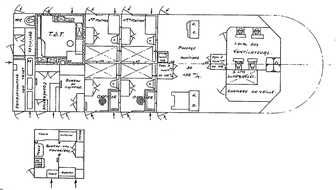

Conforme à l'exécution

Dunkerque le 26 Janvier 1933

L'Ingénieur Principal du Génie Maritime, Villepelet.